


5554 PL. CA
SUITE
1102
5554 SQ. FT.

RUE DE PARC

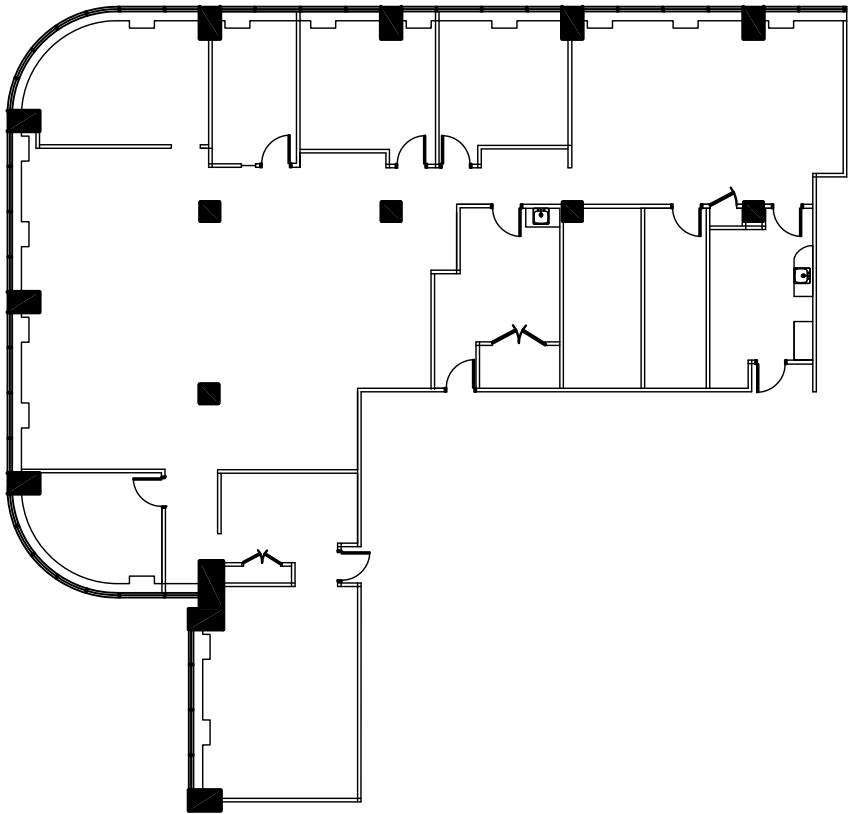

TEL QU'EXISTANT / AS BUILT

PLACE DU PARC
300, LÉO - PARISEAU

