



STE-CATHERINE
MANSFIELD

983 PL. CA

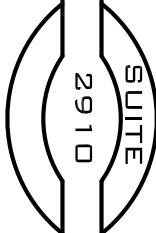

2910

983 SQ.FT

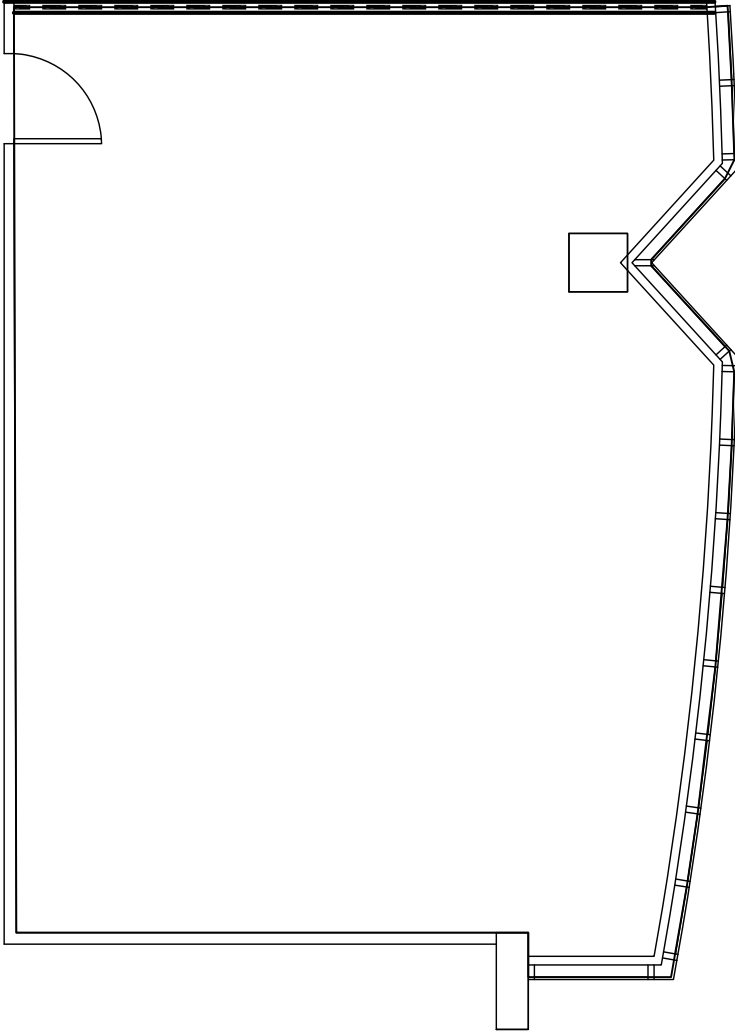

MC GILL COLLEGE

DE MAISONNEUVE

TEL QU'EXISTANT / AS BUILT PLAN

1800 MCGILL COLLEGE
PLACE MONTREAL TRUST

