


SUITE

± 3 162 pi. ca. **206-208** ± 3 162 sq. ft.

3900 CÔTE VERTU

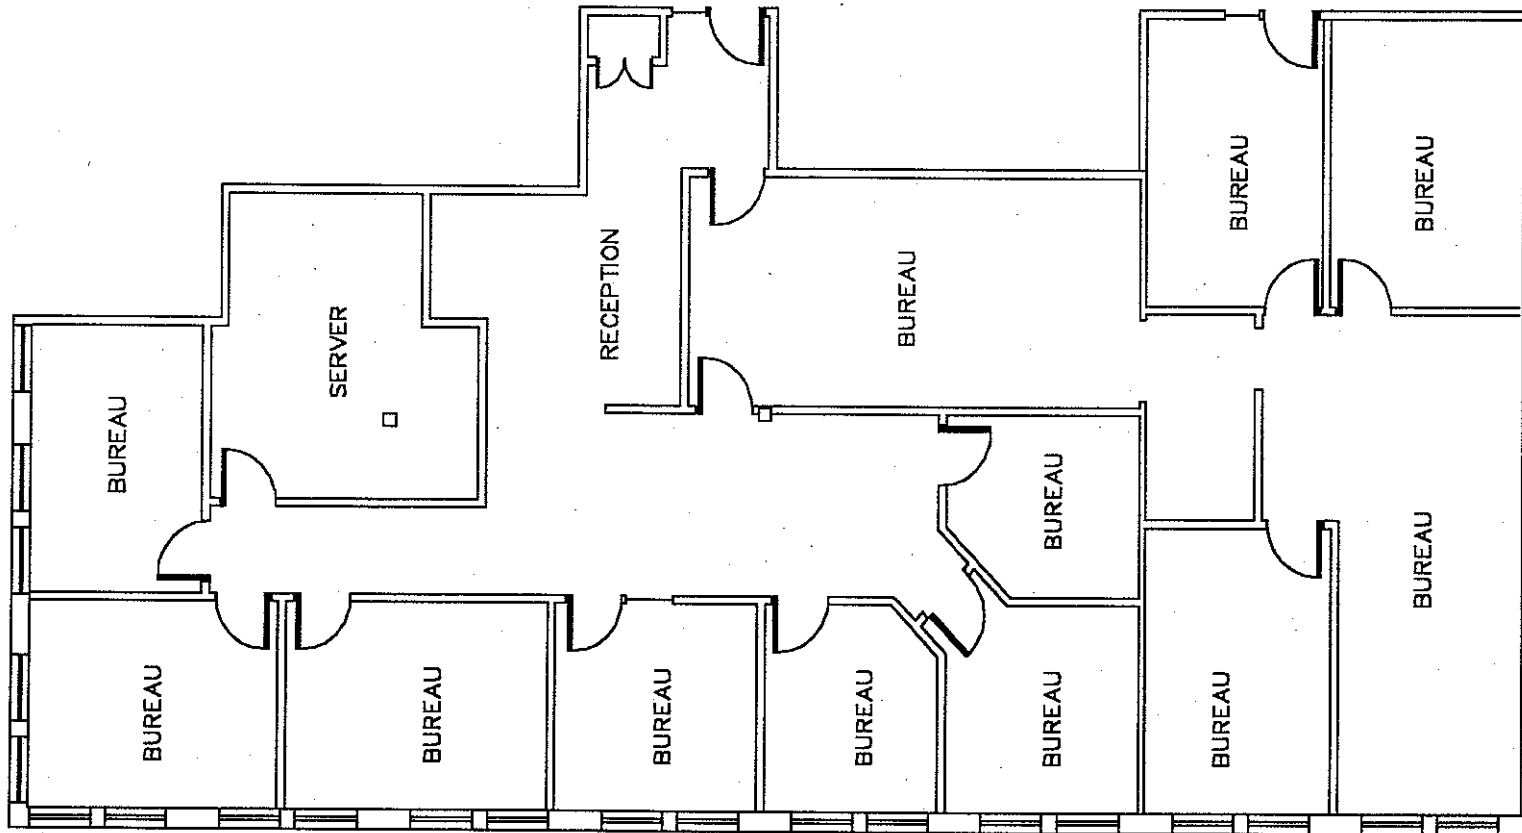

REDBOURNE

FLOOR PLAN - PLAN D'ÉTAGE
3900 CÔTE-VERTU - VILLE ST. LAURENT

BOULEVARD CÔTE-VERTU