


5782 SQ FT

SUITE

1160

5782 PI. CA

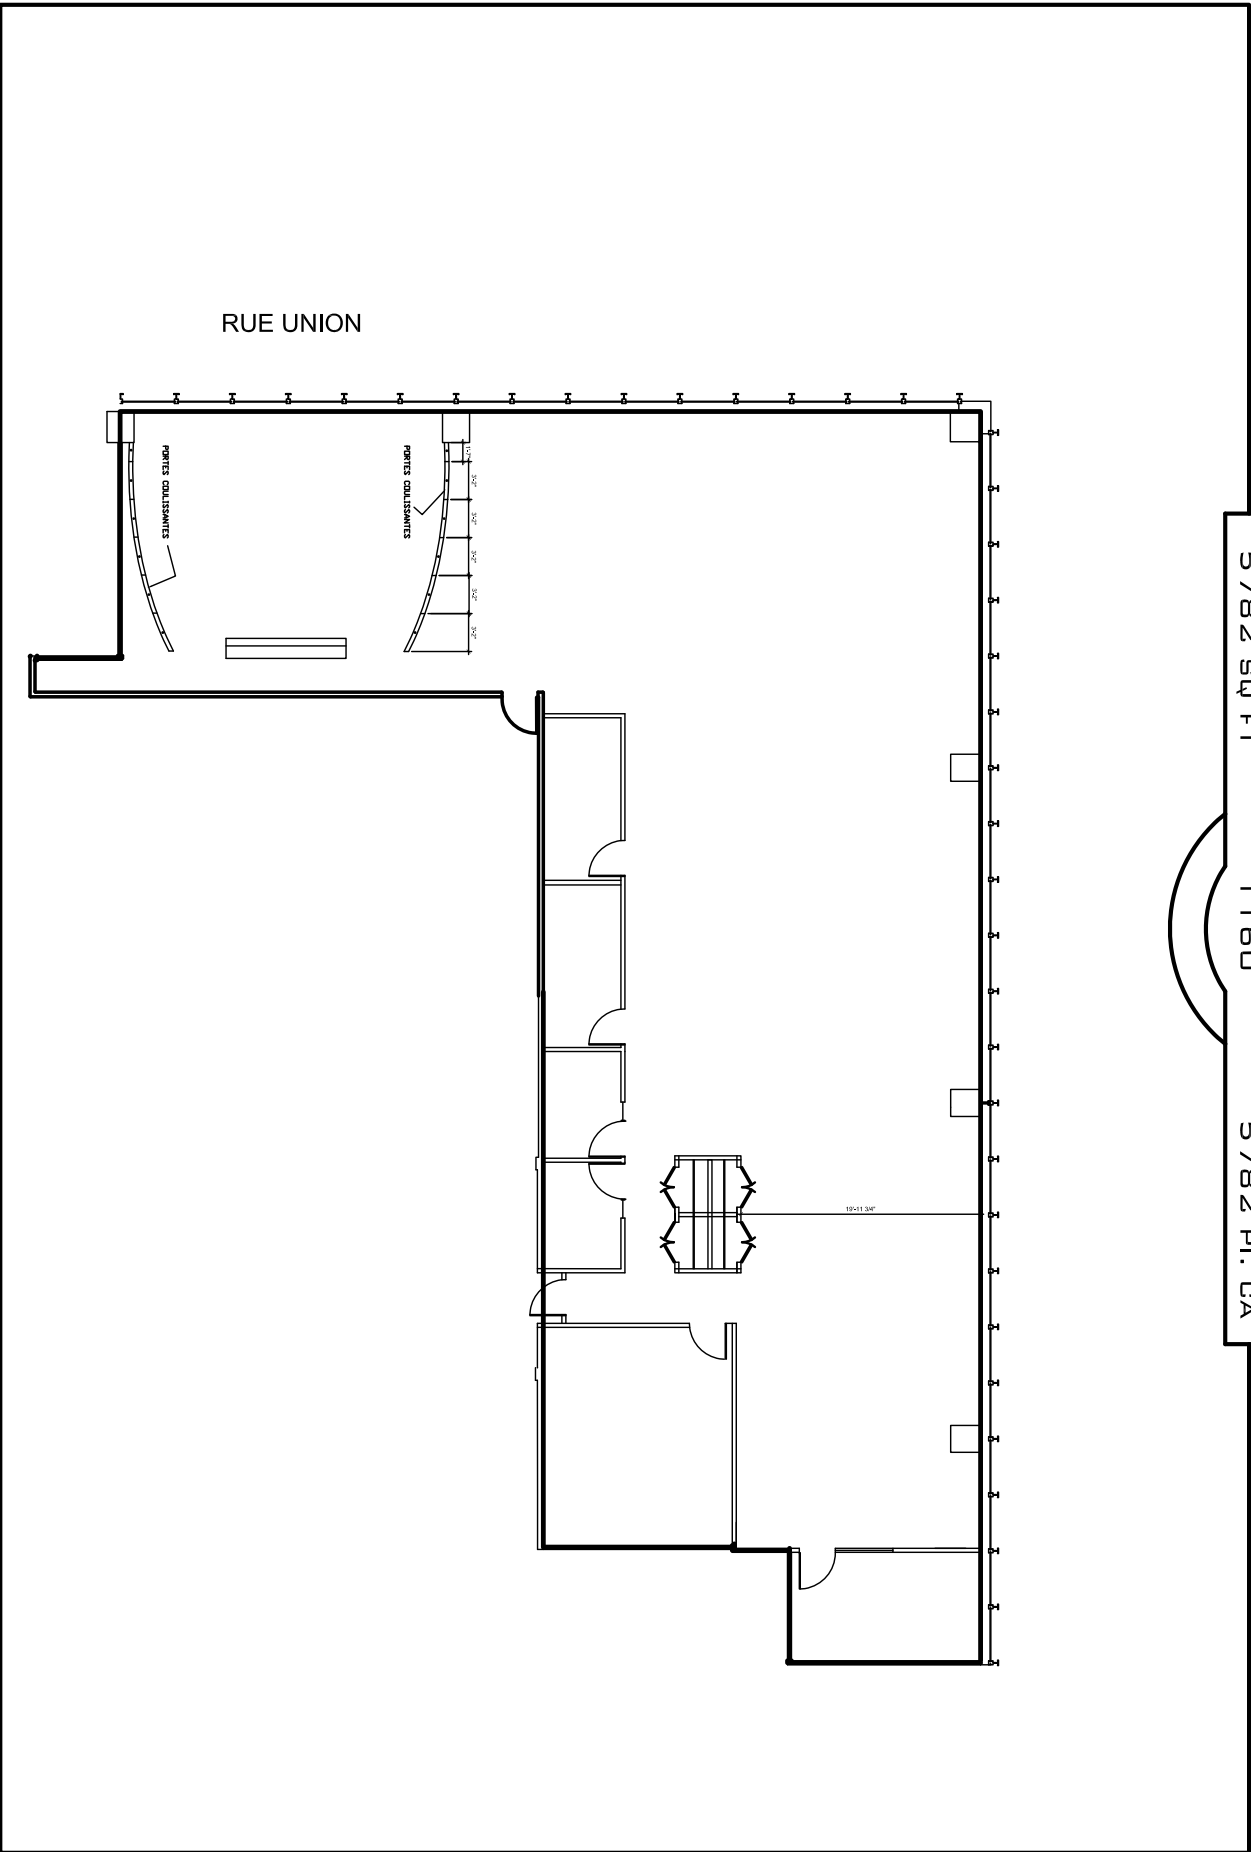

RUE UNION

PORTES COULISSANTES

PORTES COULISSANTES

10'5 1/2\"/>

PLAN TEL QU'EXISTANT/AS BUILT PLAN

630 RENÉ-LÉVESQUE O.

REDBOURNE