


STE-CATHERINE

MANSFIELD

2557, P.I.C.A.

SUITE  
2003

2557 SQ.FT.

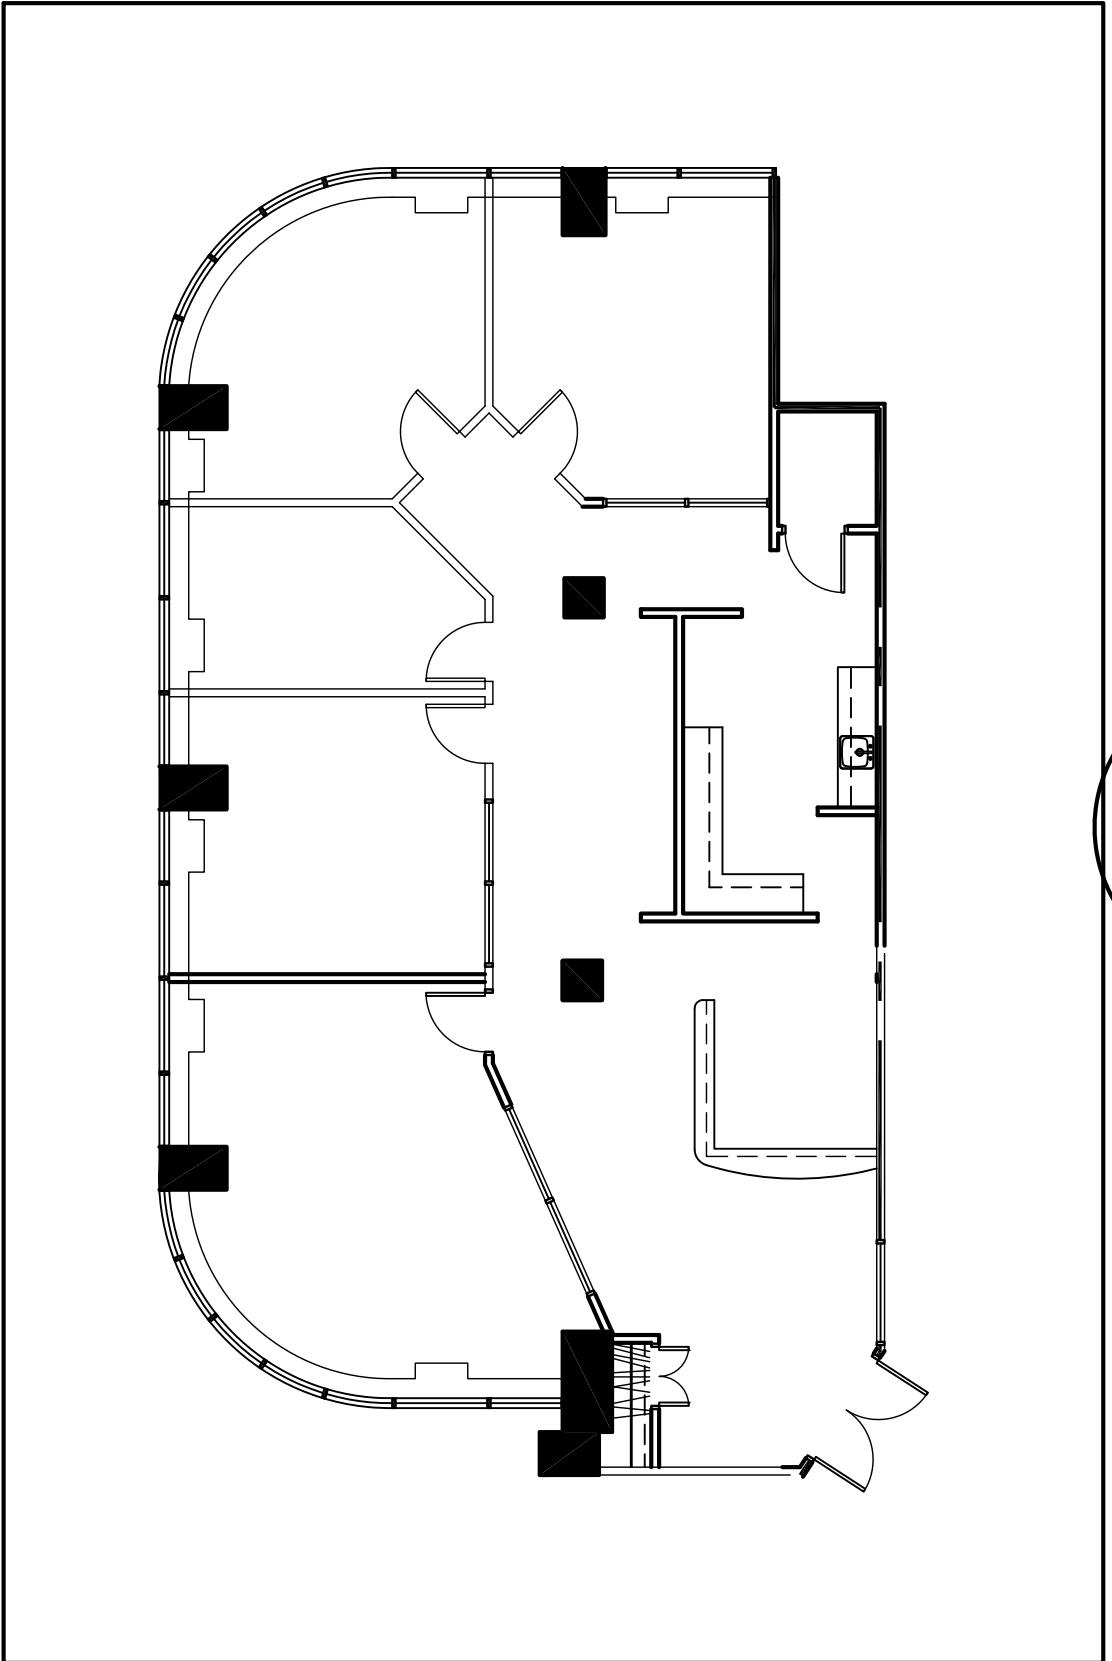

MCGILL COLLEGE

DE MAISONNEUVE

TEL QU'EXISTANT / AS BUILT PLAN

1800 MCGILL COLLEGE  
PLACE MONTREAL TRUST

REDBOURNE