


MANSFIELD

2 309 P.I.C.A.

SUITE
2010

2 309 SQ.FT.

STE-CATHERINE *

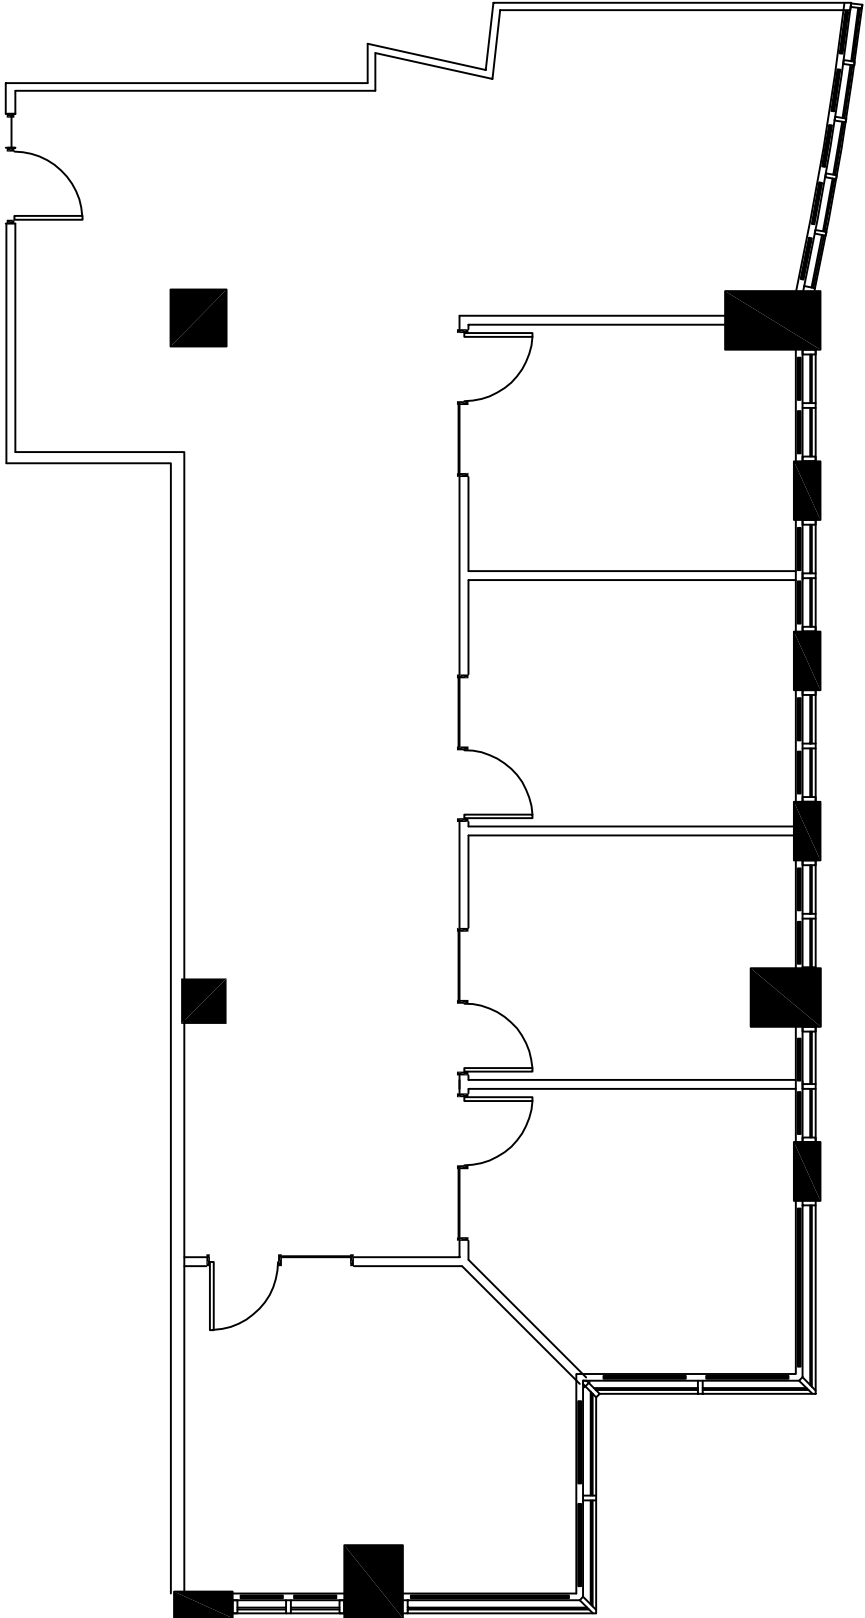

MC GILL COLLEGE

DE MAISONNEUVE

TELQU'EXISTANT / AS BUILT PLAN

1 800 MCGILL COLLEGE
PLACE MONTREAL TRUST

REDBOURNE