


*
MANSFIELD

STE-CATHERINE

1 373.44 P.I.C.A

SUITE
815

1 373.44 P.I.C.A.

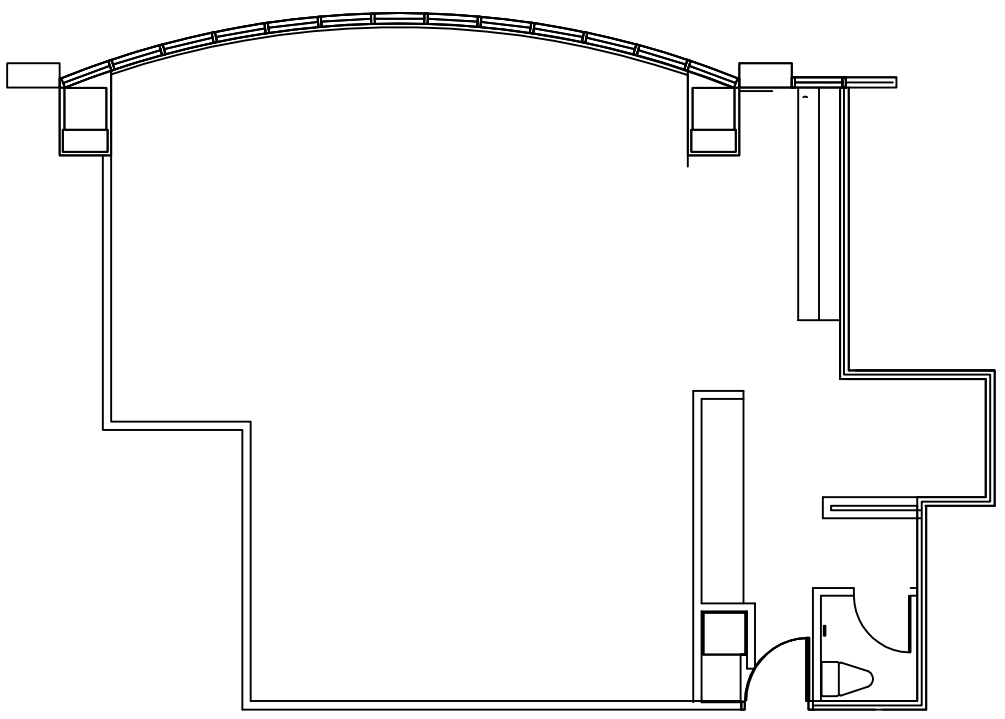

MCBILL COLLEGE

DE MAISONNEUVE

TELQU'EXISTANT / AS BUILT PLAN

1 800 MCGILL COLLEGE
PLACE MONTREAL TRUST

REDBOURNE