


STE-CATHERINE
MANSFIELD

3 035 P.I.C.A.

SUITE
2910

3 035 SQ.FT.

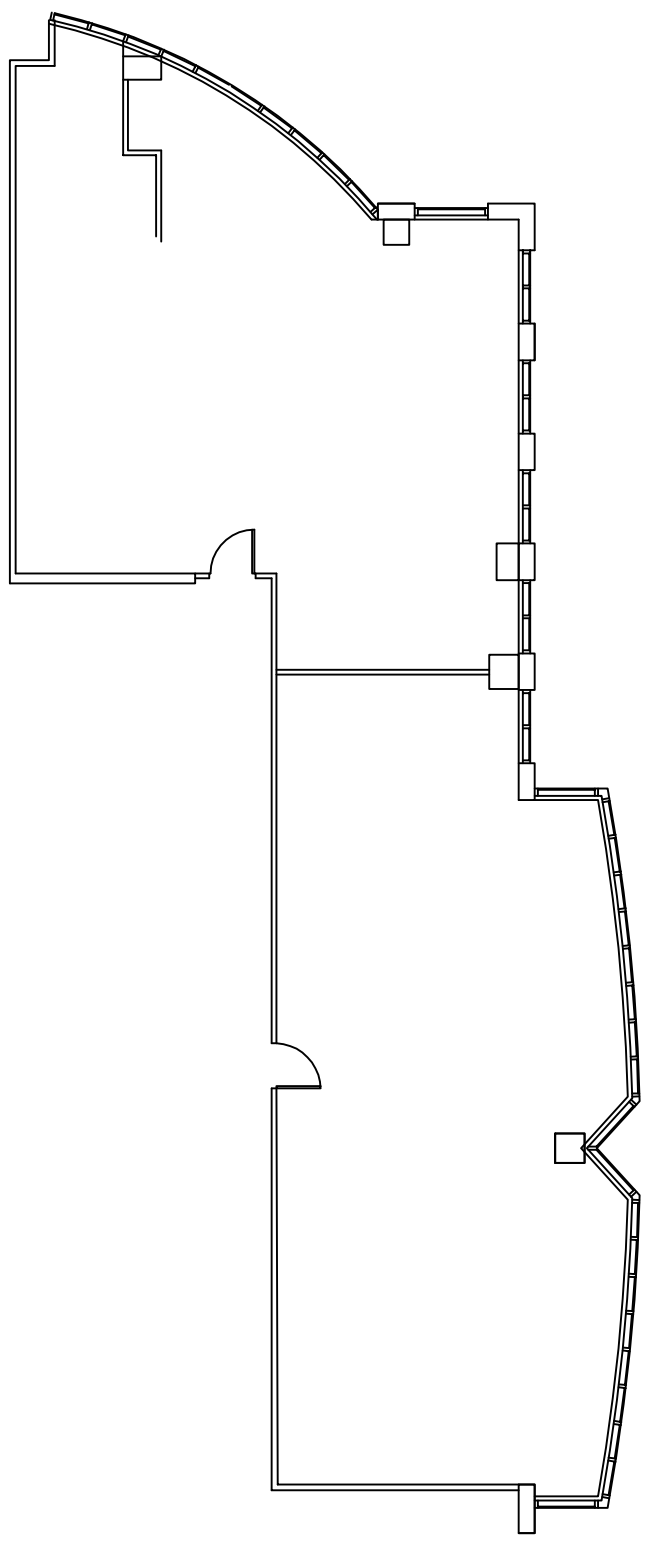

MC GILL COLLEGE

DE MAISONNEUVE

TEL QU'EXISTANT / AS BUILT PLAN

1 800 MCGILL COLLEGE
PLACE MONTREAL TRUST

