


2 697 P.I.C.A.

SUITE

2004

2 697 SQ.FT.

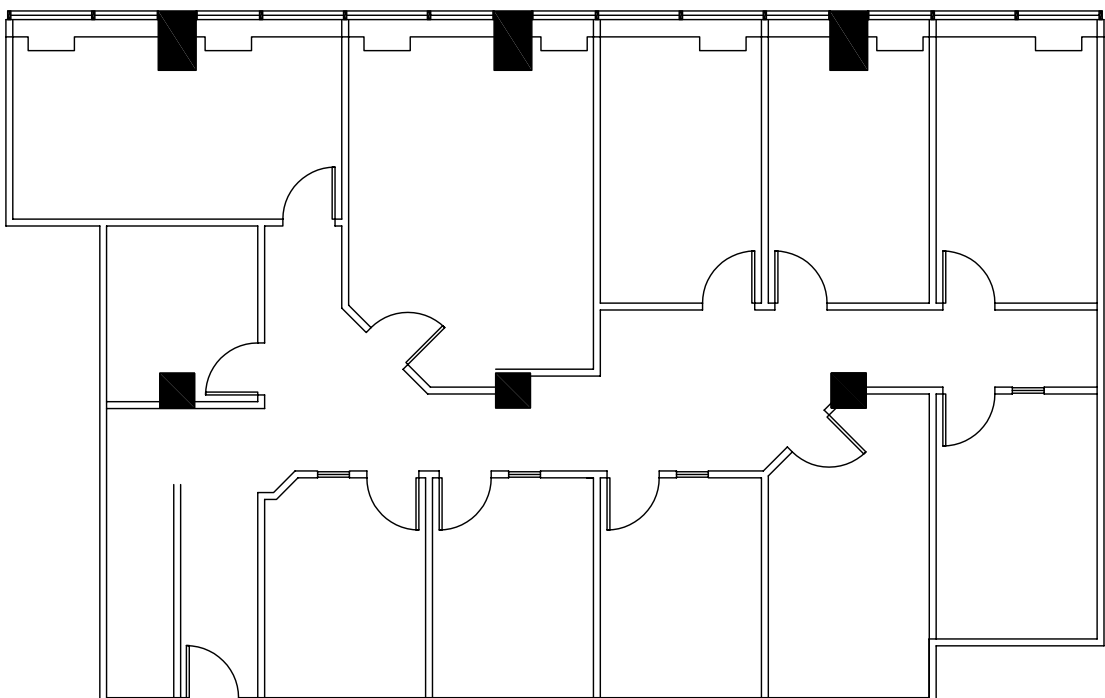

TEL QU'EXISTANT / AS BUILT PLAN

PLACE DU PARC

300, LÉO - PARISEAU

REDBOURNE