


805 P.I.C.A.

SUITE
2110

805 SQ.FT.

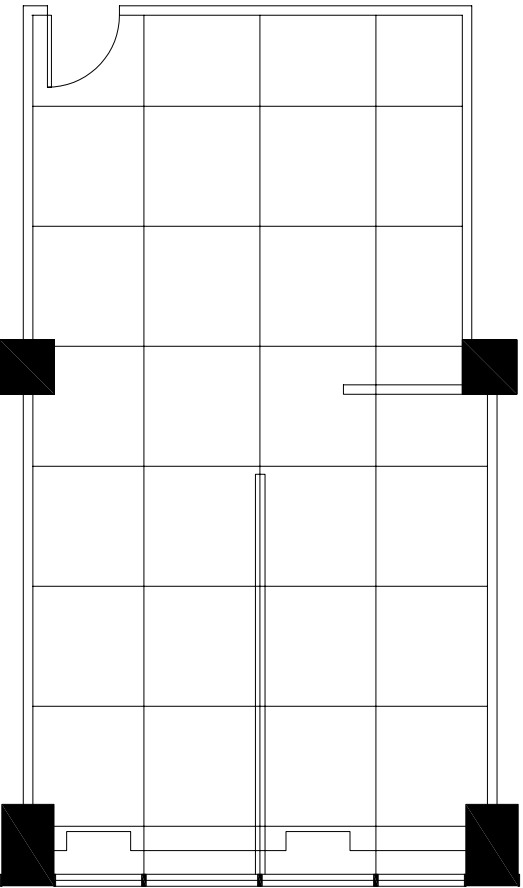

TEL QU'EXISTANT / AS BUILT PLAN

PLAGE DU PARC
300, LÉO - PARISEAU

