


663 PL.CA.

SUITE
2121

663 SQ.FT.

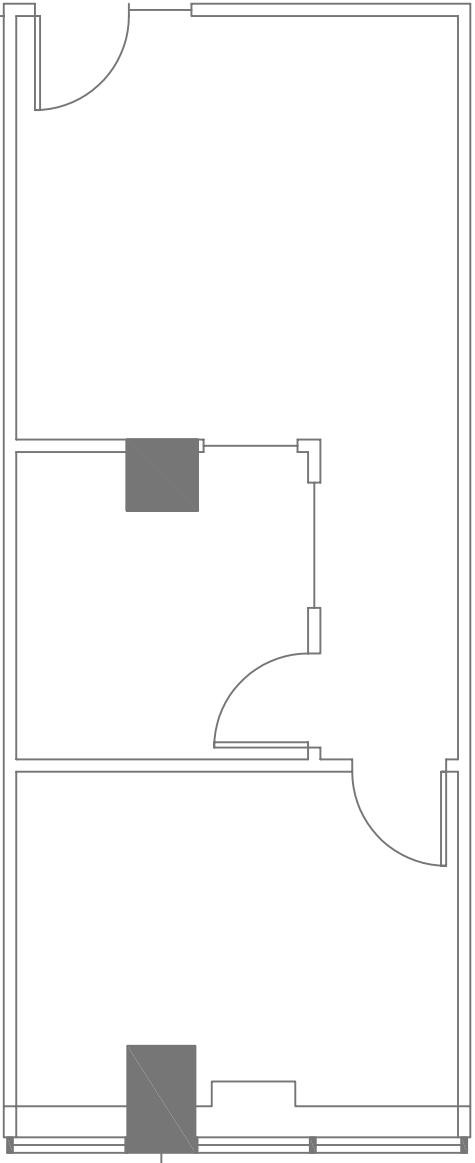

10

AS BUILT PLAN / TEL QU'EXISTANT

PLAGE DU PARC
3000, LÉO - PARISEAU

