


1 987 P.I. CA.

SUITE  
**2201**

1 987 SQ. FT.

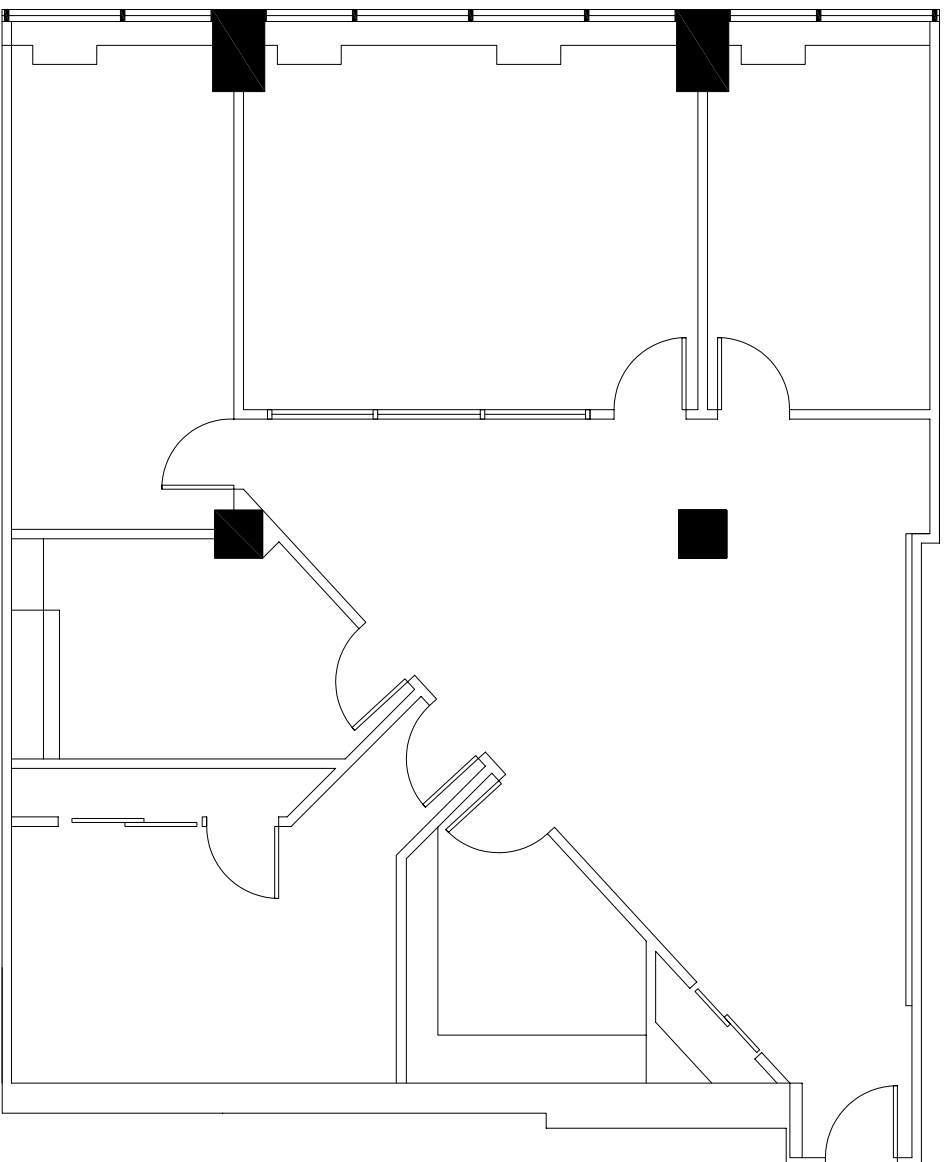

PLAN TEL QU'EXISTANT / AS BUILT PLAN

PLACE DU PARC  
300, LÉO - PARISEAU

