


451 PL. GA.

SUITE
2212

451 SQ. FT.

PX

SUITE 2212

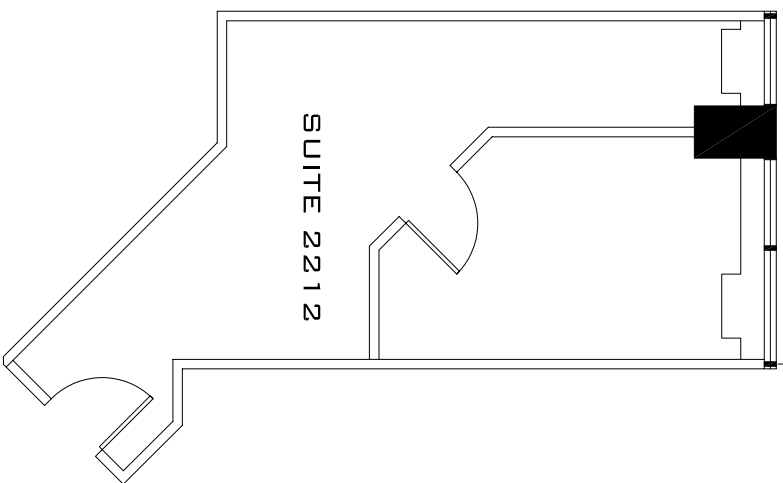

PLAN TEL QU'EXISTANT / AS BUILT PLAN

PLAGE DU PARC
300, LÉO - PARISEAU

REDBOURNE