


SUITE
950



TEL QU'EXISTANT / AS BUILT PLAN

PLACE DU PARC
300, LÉO - PARISEAU

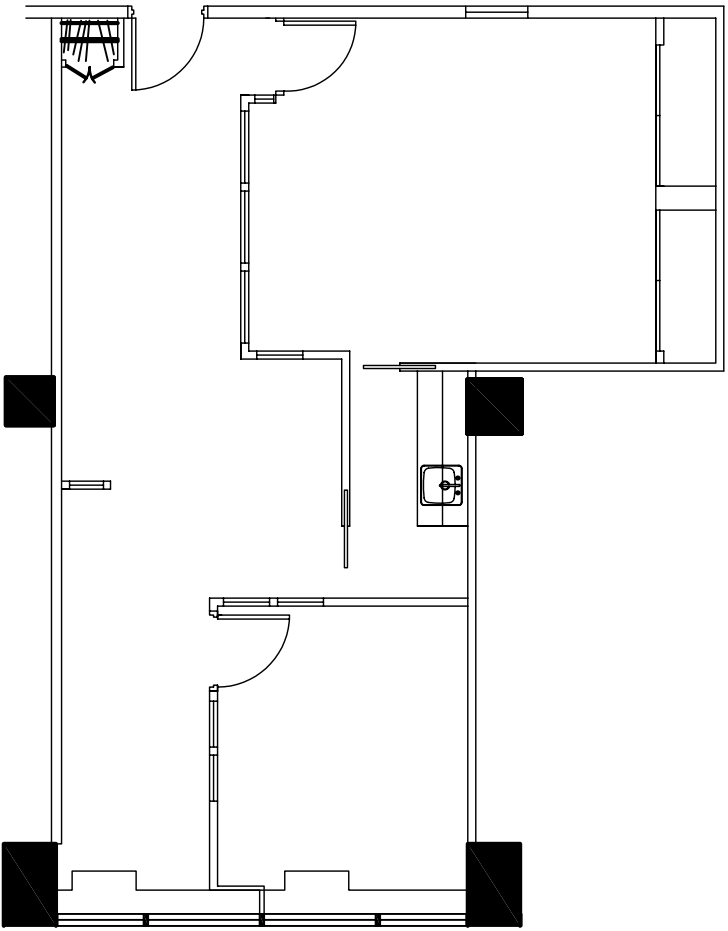