



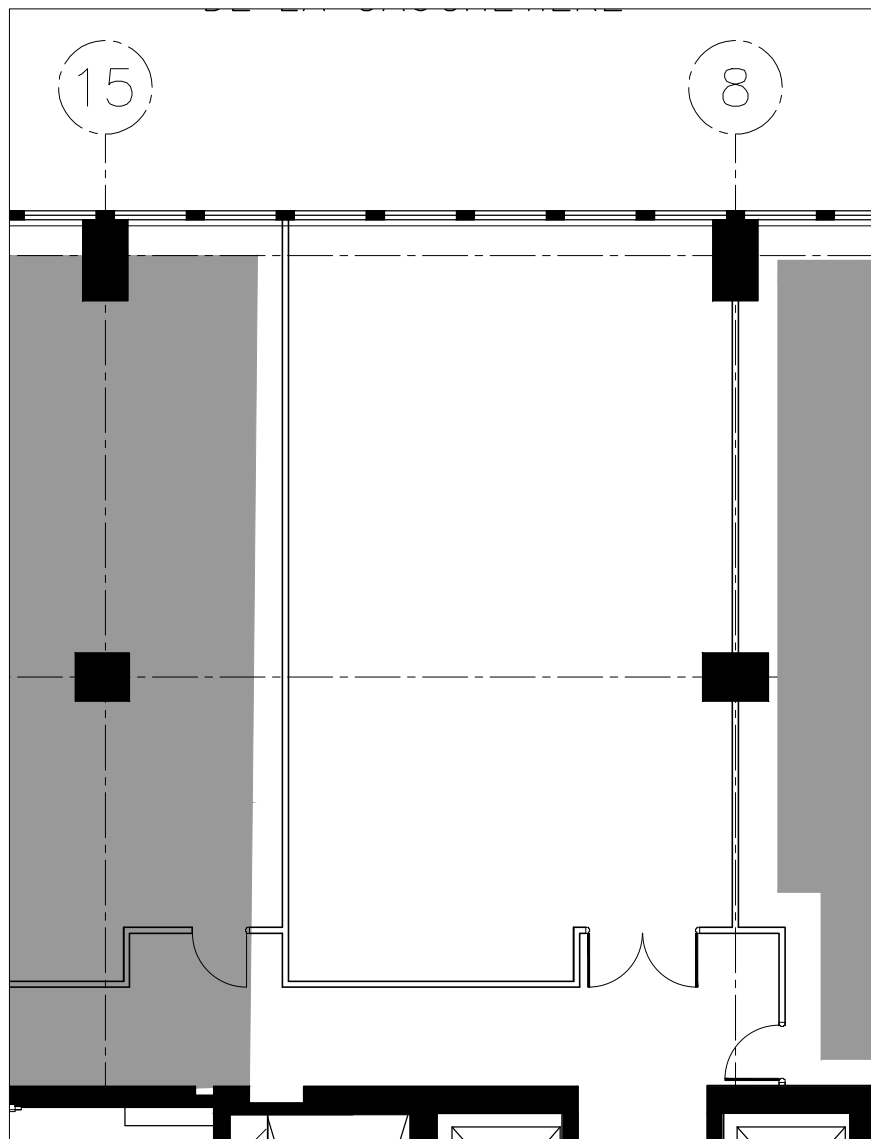

1010 DE LA
GAUCHETIÈRE.
MONTRÉAL,
QUÉBEC

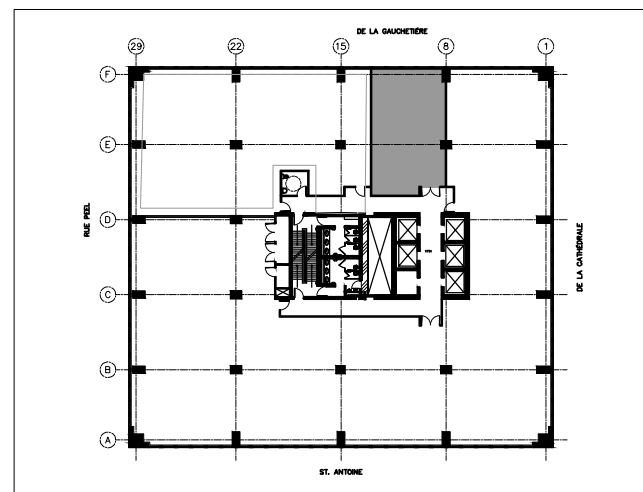

PLAN CLÉ:

DESSIN:
**PLAN TEL QUE
CONSTRUIT
SUITE 1710**

CONÇU PAR:
JA

DÉSSINÉ PAR:
DP

VÉRIFIÉ PAR:
JA

ÉCHELLE:
 $3/32" = 1'-0"$

DATE:
19 .03. 26

PROJET:



CAD - DAO

FEUILLE:

E1

REVISION No.:

1