


3 767 PL. GA.

SUITE
1800-1820

3 767 SQ. FT.

LEO-PARISEAU

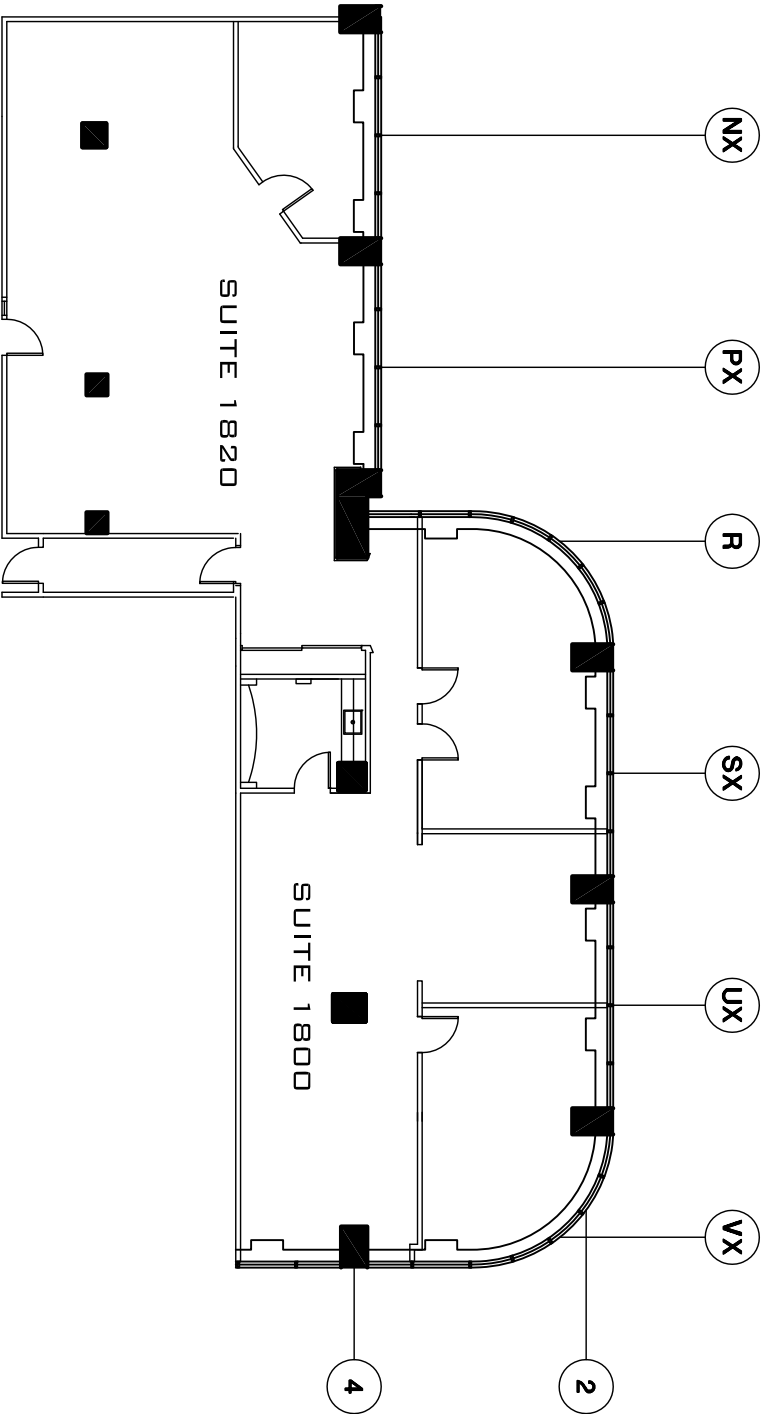

PLAN TEL QU'EXISTANT / AS BUILT PLAN

PLACE DU PARC
300, LÉO - PARISEAU

REDBOURNE