

Note: Quelques dimensions ont été déduites, suite à l'impossibilité physique d'un mesurage direct.
 Il est de la responsabilité du locataire et du locateur de s'assurer que les murs représentés au plan correspondent à la réalité et ainsi ne faussent pas de façon grossière les superficies.
 De plus, quelques dimensions ont été ajustées pour respecter la configuration et l'épaisseur irrégulière de certains murs.


*Les Galeries du Parc
Niveau Mall*

LÉGENDE

- = Colonne
- = Mur
- = Mur extérieur
- = Centre du mur

Local	Locataire	Date d'expiration	Superficie locative totale	Superficie au bail
# 5626	VACANT	-	843 pi ²	-

Mandant: Gestion Redbourn PDP Inc.

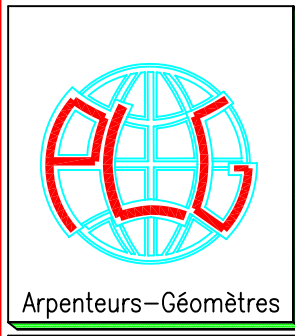

CERTIFICAT DE MESURAGE D'ESPACE LOCATIF

*Paradis
Lamarche
Girard*

3285, boul. St-Martin Est
 Bureau 104
 Laval, Qué.
 H7E 4T6
 courriel: plg@arplg.com
 Tél.: (450) 661-2360
 Téléc.: (450) 661-8855

Lot(s): Local # 5626

Cadastre:

Circonscription Foncière: Montréal

Municipalité: Ville de Montréal

(arrondissement Plateau-Mont-Royal)
 Dessin: P5728-Mall (2008-03-04) CMEL.dwg

Copie conforme à l'original

Le,

Arpenteur-Géomètre

Levé terrain: 4 mars 2008

Laval, le 5 mars 2008
 Levé & Dressé par:

Raymond Paradis, a.-g.

Échelle: 1"=15' (1:180) m.a.

Dessiné par: J.P.

Minute: 17695

Dossier: 5728